

PLANZEICHNUNG TEIL „A“

FESTSETZUNGEN:

 GRENZE DES RÄUMLICHEN GELTUNGS-  
BEREICHES DER 3. VEREINFACHTEN  
ÄNDERUNG DES BEBAUUNGSPLANES NR. 9

STADT KALTENKIRCHEN  
AM SCHAAFREDDER  
2358 KALTENKIRCHEN  
1984

MIT GEN-, FAHR- UND LEITUNGS-  
RECHTEN ZU BELASTENDE  
FLÄCHEN (§ 9 ABS 1 NR 11 B B a u G)

IM ÜBRIGEN GELTEN WEITERHIN DIE FESTSETZUNGEN  
DES BEBAUUNGSPLANES NR. 9

MASSSTAB 1:1000


ES GILT DIE BAUNUTZUNGSVER-  
ORDNUNG - BauNVO - IN DER FASSUNG  
VOM 15.9.1977, (BGBl. I S. 1763)

ES GILT DIE VERORDNUNG ÜBER DIE  
AUSARBEITUNG DER BAULEITPLÄNE  
UND DIE DARSTELLUNG DES PLAN-  
INHALTS.  
PLANZEICHENVERORDNUNG VOM  
30. JULI 1981 (BGBl. I NR 35 VOM  
22. AUG. 1981)

X = Änderungen gemäß Verfügung  
des Kreises vom 17.08.1984,  
Az.: IV 2/61.21/4.  
Kaltenkirchen, den 22.08.1984



*Krus*  
Bürgermeister

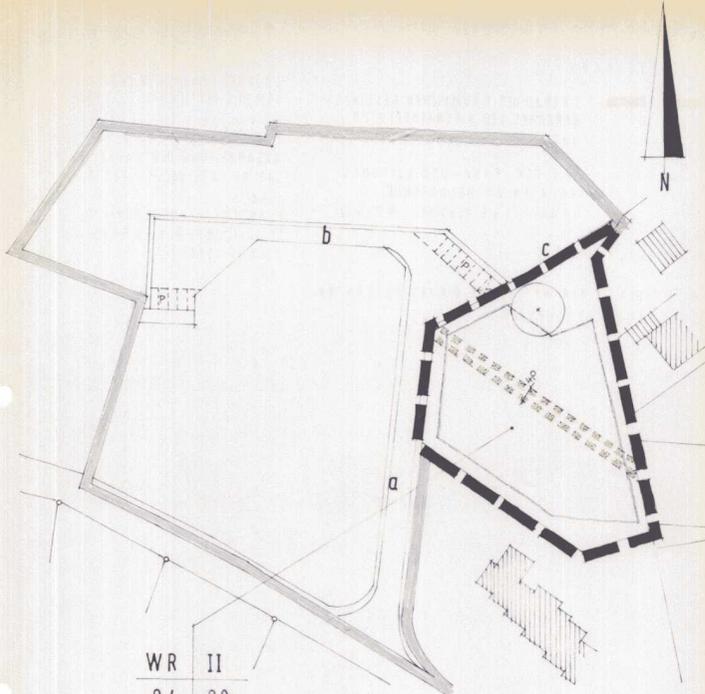

WR II  
0,4 0,8  
SD  
22-45°

ENTWORFEN UND AUFGESTELLT:  
WERNER FELDSCHEN-ARCHITEKT BDA  
2358 KALTENKIRCHEN, AM SCHAAFREDDER  
DATUM 29.6.84

2. Ausfertigung  
SATZUNG DER STADT KALTENKIRCHEN  
KREIS SEGEBERG  
BEBAUUNGSPLAN NR.9  
FÜR DAS GEBIET „WIESENHOFSTRASSE“

3. VEREINFACHTE ÄNDERUNG

BAUBEREICH I AN DER STRASSE „a“ und „c“ östlich des Wiesenstieges  
AUFGRUND DER §§ 13, 2(6) UND 10 DES BUNDESBAUGESETZES (B B a u G) IN DER FASSUNG DER  
BEKANNTMACHUNG VOM 18. AUGUST 1976 (BGBl. I S. 2256) ZULETZT GEÄNDERT DURCH DAS  
GESETZ VOM 6. JULI 1979 (BGBl. I S. 949) SOWIE AUFGRUND DES § 82(1 u 4) DER LANDES-  
BAUORDNUNG IN DER FASSUNG VOM 24.2.1983 (GVBl. SEHL. NOLST. S. 86) I V M § 1  
DES GESETZES ÜBER BAUGESTALTERISCHE FESTSETZUNGEN VOM 11. NOV. 1981 (GVBl.  
SEHL. I S. 249) WIRD NACH BESCHLUSSFASSUNG DURCH DIE STADT VERTRETUNG  
VOM 20.12.1983, FOLGENDE SATZUNG ÜBER DEN BEBAUUNGSPLAN NR. 9,  
3. VEREINFACHTE ÄNDERUNG, BESTEHEND AUS DER PLANZEICHNUNG (TEIL A) ~~UND~~  
~~DEM TEXT (TEIL B)~~, ERLASSEN:

DIESE 3 VEREINFACHTE ÄNDERUNG WURDE GEMÄSS § 13 B B a u G IN VERBINDUNG  
MIT § 2(6) UND 10 B B a u G. IN DER STADTVERTRETUNG VOM 20.12.1983  
BESCHLOSSEN. DEN 01.08.1984



STADT KALTENKIRCHEN  
DER MAGISTRAT



*Krus*  
BÜRGERMEISTER

Die von der Planung berührten Träger öffentlicher Belange und die  
Eigentümer der betroffenen und benachbarten Grundstücke wurden mit  
Schreiben vom 29.12.1983 am Verfahren beteiligt und haben Ihre Zu-  
stimmung erteilt.  
Stadt Kaltenkirchen  
- Der Magistrat -  
den 01.08.1984

X



*Krus*  
Bürgermeister

AT-  
24  
ER X

DIESE BEBAUUNGSPLANSATZUNG, BESTEHEND AUS DER PLANZEICHNUNG (TEIL A)  
UND DEM TEXT (TEIL B) WIRD HIERMIT AUSGEFERTIGT.

X

STADT KALTENKIRCHEN  
DER MAGISTRAT



DEN 01.08.1984  
*Krus*  
BÜRGERMEISTER

DIE GENEHMIGUNG DER 3. VEREINFACHTEN ÄNDERUNG DES BEBAUUNGSPLANES SOWIE  
DIE STELLE, BEI DER DER PLAN AUF DAUER WÄHREND DER DIENSTSTUNDEN VON JEDER-  
MANN EINGEGEHEN WERDEN KANN, SIND AM 12.07.84 (VOM  
BIS ZUM ) ORTSÜBLICH BEKANNTMACHT WORDEN. IN DER BE-  
KANNTMACHUNG IST AUF DIE GELTENDMACHUNG DER VERLETZUNG VON VER-  
FAHRENS- UND FORMVORSCHRIFTEN UND DIE RECHTSFOLGEN (§ 155 a(4) B B a u G)  
SOWIE AUF FÄLLIGKEIT UND ERLÖSCHEN VON ENTSCHÄDIGUNGSANSPRÜCHEN  
(§ 44c B B a u G) HINGEWIESEN WORDEN. DIE SATZUNG IST MITHIN AM 13.07.84  
RECHTSKRÄFTIG.

STADT KALTENKIRCHEN  
DER MAGISTRAT



DEN 01.08.1984  
*Krus*  
BÜRGERMEISTER

fehler-  
hafte  
Bekannt-  
machung